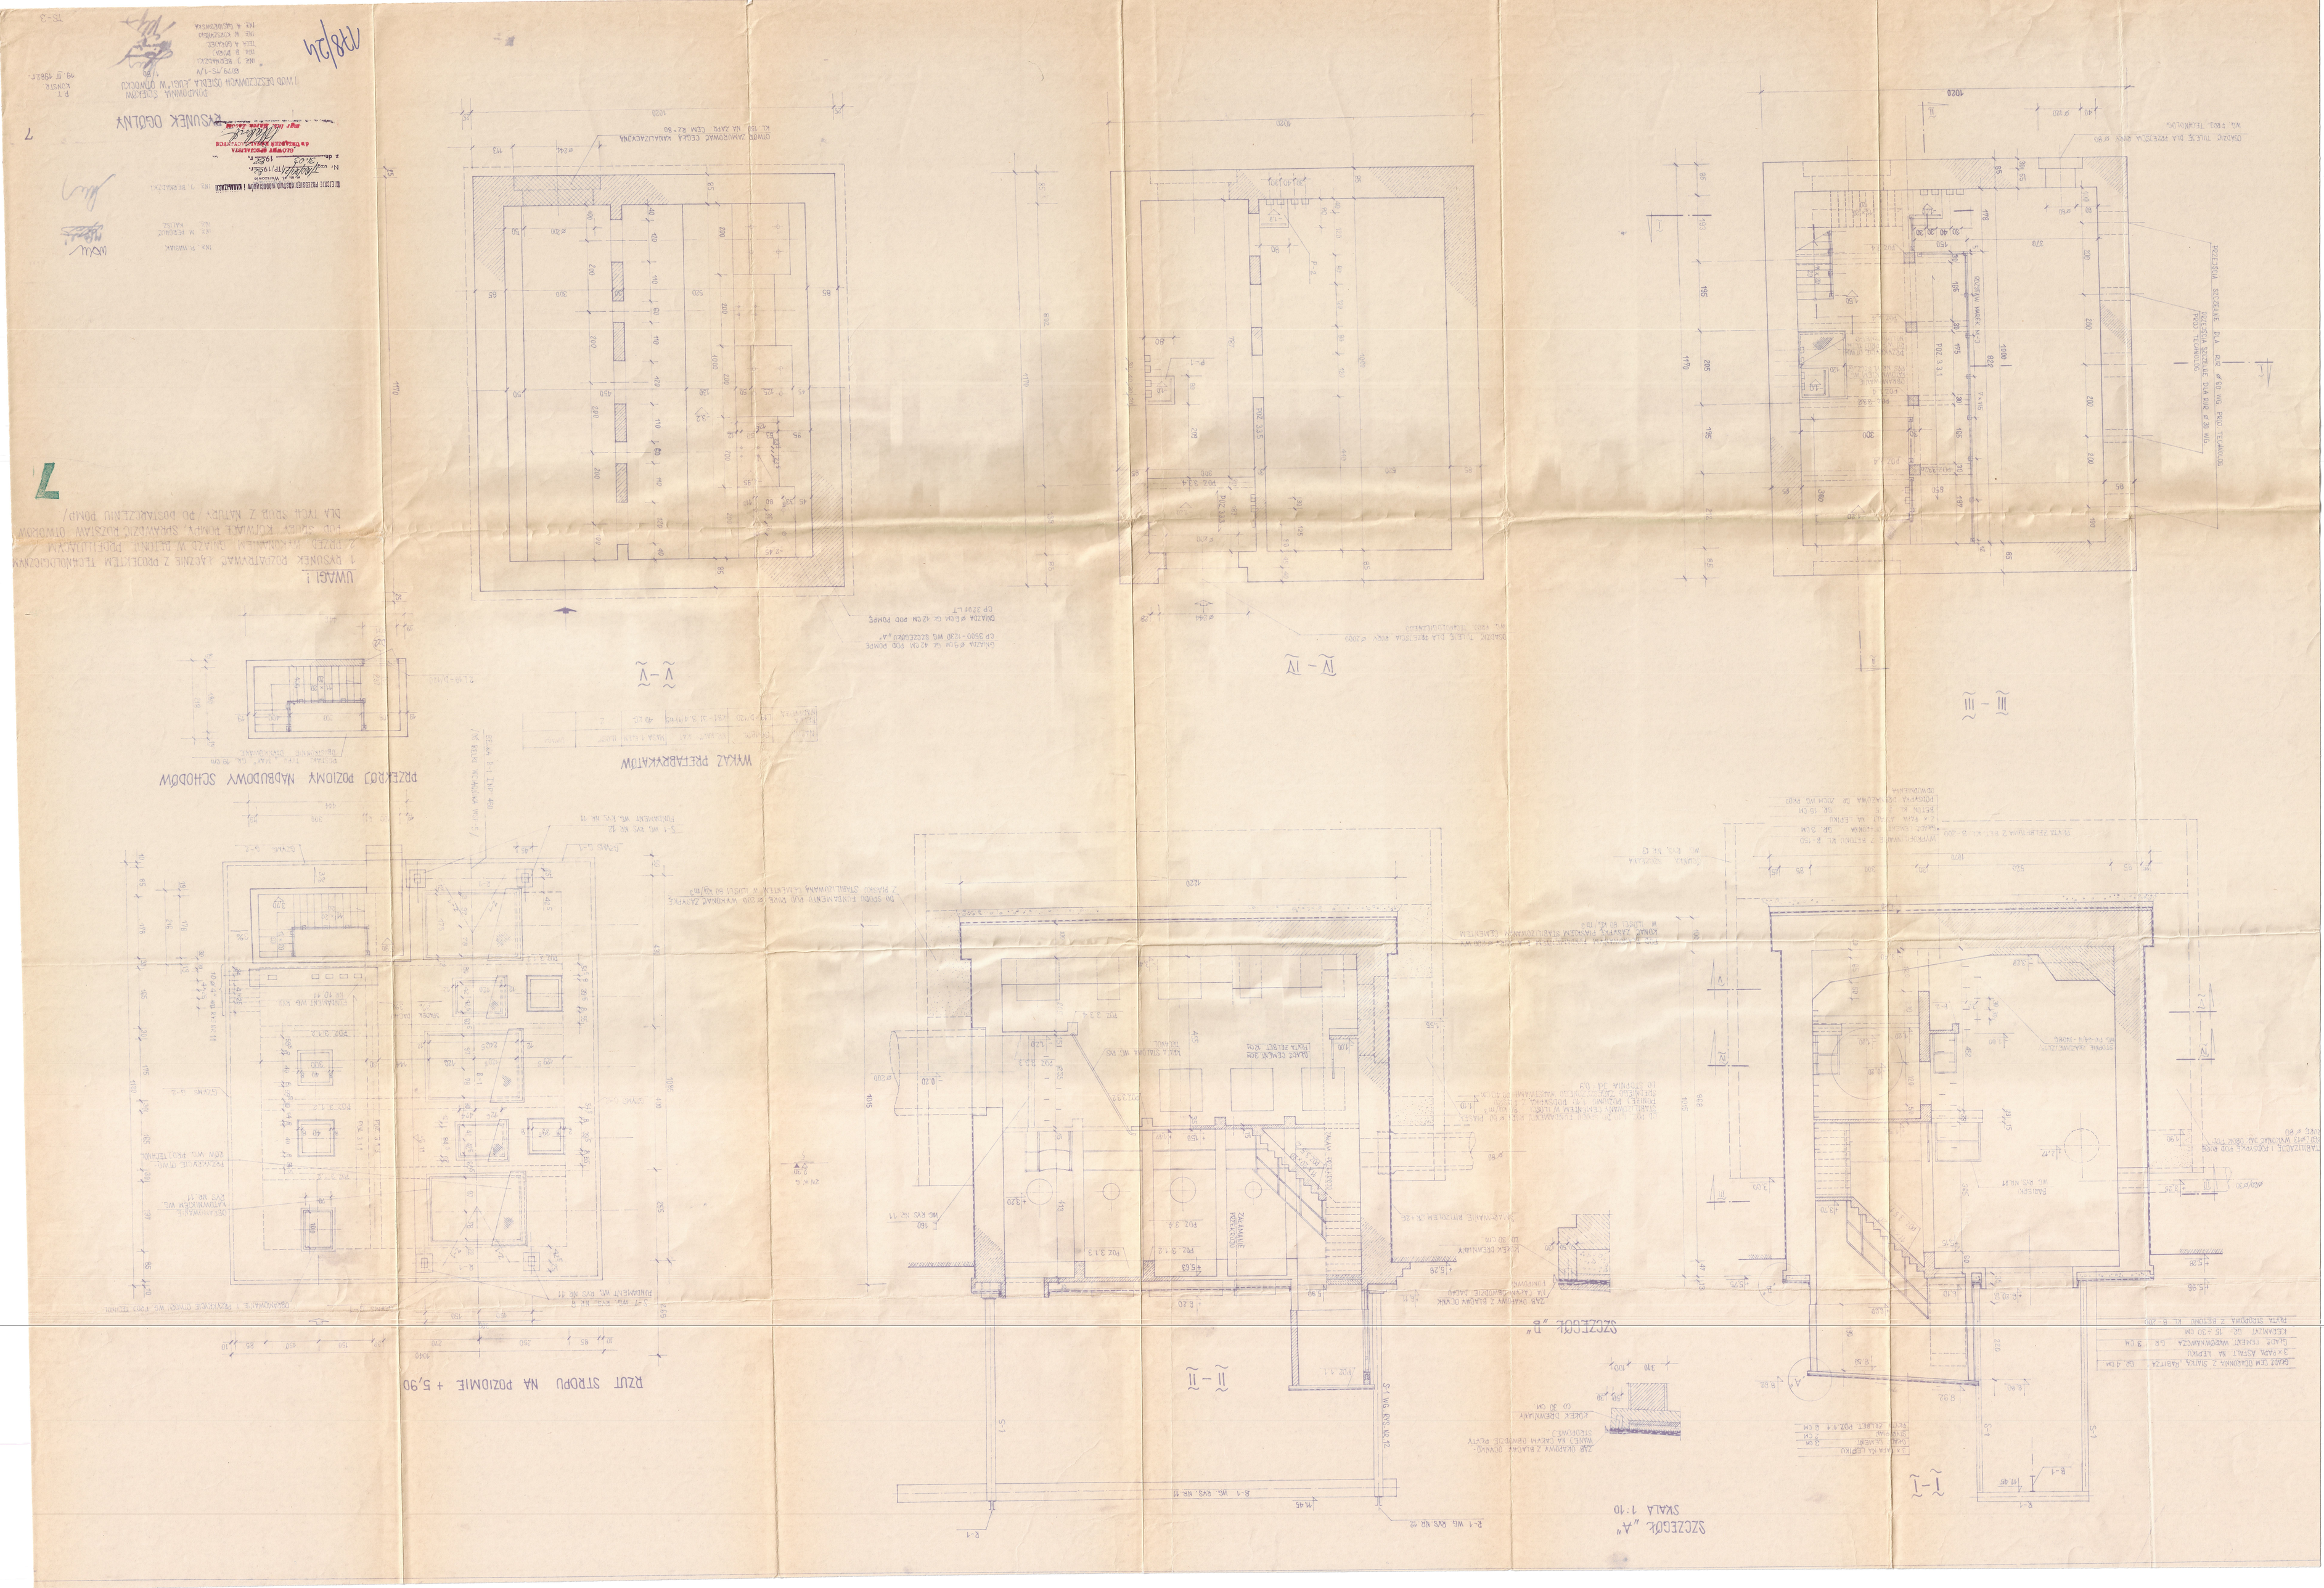

SZCZEGÓŁ „A"
SKALA 1:10
RZUT STROPU NA POZIOMIE + 5,90
PRZEKRÓJ POZIOMY NADBUDOWY SCHODÓW
WYKAZ PREFABRYKATÓW
UWAGI !
1 RYSUNEK ROZPATRYWAĆ ŁĄCZNIE Z PROJEKTEM TECHNOLOGICZNYM
2 PRZED WYKONANIEM GNIAZD W BETONIE PROFILUJĄCYM
POD SKÓRY KOTWIĄCE POMPY, SPRAWDZIĆ ROZSTAW OTWORÓW
DLA TYCH SRUB Z NATURY PO DOSTARCZENIU POMP/
7
RYSUNEK OGÓLNY
DOMPOMPOWNIA ŚCIEKÓW
1 WÓD DESZCZOWYCH OSIEDLA „LUGI" W OTWOCKU
1:80
KONSTR.
19.III.1982 r.
P.T.
178/24